

大阪府営上町住宅(建て替え)


第2次中層耐火住宅撤去工事(第2工区)

完成図

図面リスト					
図面番号	図面名称	縮尺(A1)	図面番号	図面名称	縮尺(A1)
1	表紙・図面リスト	—	21	住棟構造図(参考図)	1/50・1/100
2	特記仕様書(撤去)	—	22	住棟地階平面詳細図(参考図)	1/20
3	付近見取図	1/2,500	23	住棟住戸平面詳細図(参考図)	1/20
4	現況配置図	1/300	24	住棟住棟床伏図・天井伏図・建具表(参考図)	1/50・1/100
5	撤去平面図-1(構造物・舗装)	1/300	25	アスベスト含有材撤去位置図(4棟)	1/50
6	撤去平面図-2(植栽)	1/300	26	アスベスト含有材撤去位置図(1~3棟)	1/50
7	撤去平面図-3(排水)	1/300	27	杭撤去配置図	1/200
8	撤去平面図-4(給水)	1/300	28	杭撤去平面図	1/100
9	撤去部分詳細図-1	1/10・1/30	29	撤去完了図	1/200
10	撤去部分詳細図-2	1/10・1/20・1/30・1/40・1/50			
11	撤去部分詳細図-3	1/20・1/30			
12	撤去部分詳細図-4	1/20			
13	仮設計画平面図	1/200			
14	仮設部分詳細図-1	1/10・1/30・1/50			
15	仮設部分詳細図-2	1/20・1/30			
16	撤去完了図	1/200			
17	住棟仕上表・面積表(参考図)	1/100			
18	住棟平面図(参考図)	1/100			
19	住棟立面図(参考図)	1/100・1/300			
20	住棟短計図(参考図)	1/50			


完成図

工事名称	大阪府営上町住宅(建て替え)第2次中層耐火住宅撤去工事(第2工区) (第2工区)				
図名					
図種名称	表紙・図面リスト				
設計	作成	校核	承認	図番	01
作成者	設計	作成	校核	承認	29
	図	製	検	認	

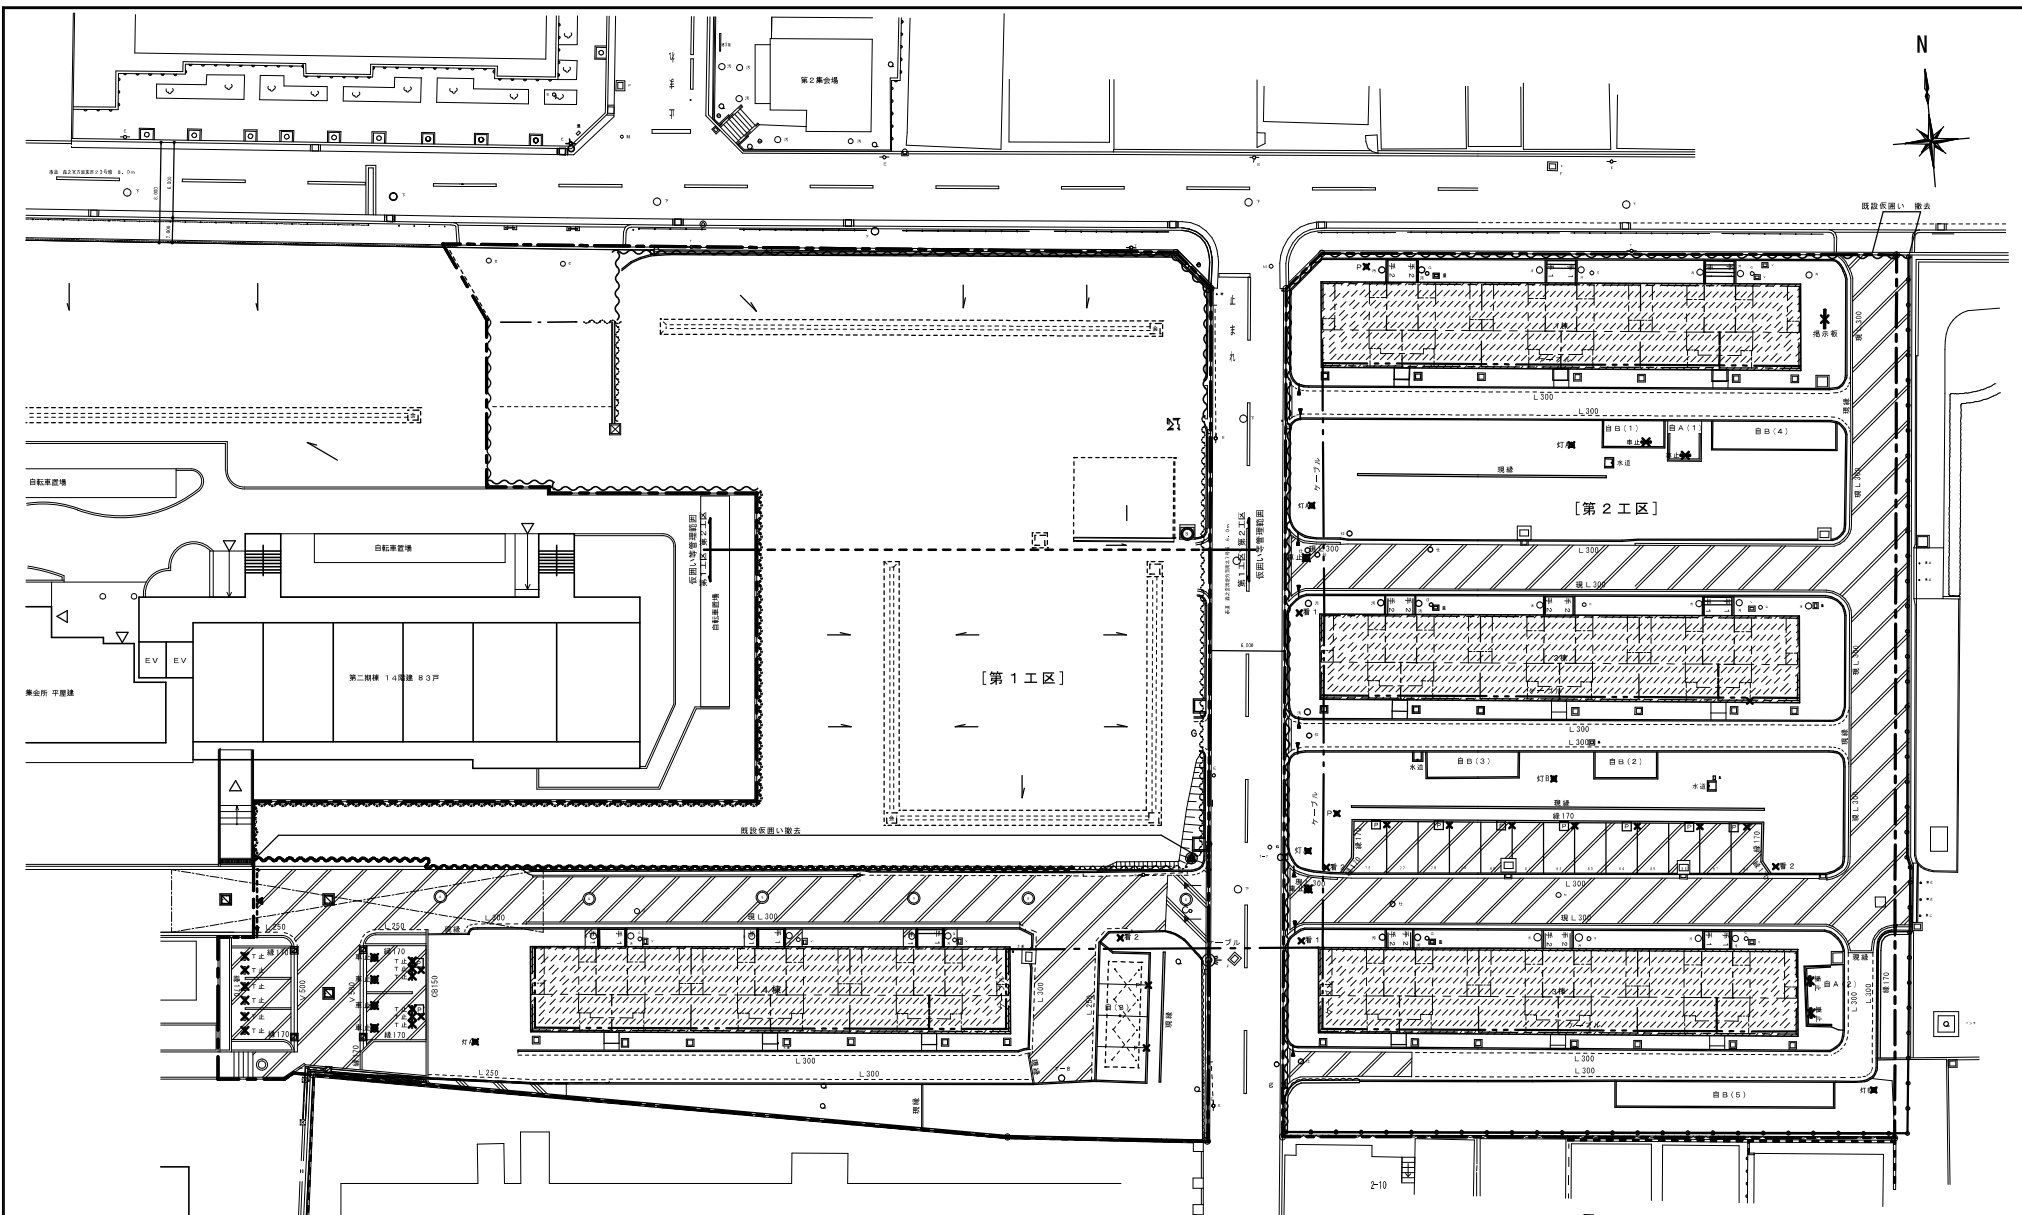


凡例	記号	名称・内容	備考	区分	記号	名称・内容	備考	区分	記号	名称・内容	備考	区分	記号	名称・内容	備考	区分
	---	施工境界			---	現場打し変換溝1撤去 N=300		撤去	---	可動式車止め		撤去	---	看板1・看板2		撤去
	---	撤去建物 R/C造 地上4階+地下1階建 3階高さ 各種24坪	1~4棟	撤去	---	現場打し変換溝2撤去 N=300		撤去	---	タイヤ止め		撤去	---	SUS製手摺		撤去
	---	自転車置場撤去 ()はユニット数を示す	第1-18	撤去	---	既製L型側溝撤去 W=250		撤去	---	転落防止柵		撤去	---	SUS製手摺		撤去
	---	自転車置場A撤去 ()はユニット数を示す	第1-19	撤去	---	現場打掃石撤去 W=150		撤去	---	CR150線		撤去	---	コンクリートカッター切り		撤去
	---	自転車置場B撤去 ()はユニット数を示す	第1-20	撤去	---	灯柱打掃	外灯A・外灯B	撤去	---	水通まりコンクリート		撤去	---	アスファルト舗装撤去(表層のみ)		撤去
	---	ホール	第1-9	撤去	---	駐車場ナンバプレート標示板		撤去	---				---	コンクリート舗装撤去(表層のみ)		撤去
	---	既製V型側溝	第1-1	撤去	---	車止め		撤去	---				---	ケーブル		撤去
	---	線170	第1-2	撤去	---	橋示板		撤去	---				---	アスファルトカッター切り t=50		撤去
	---	歩車道境界ブロック撤去 N=150/H=200	第1-2	撤去	---				---				---			

図式名	撤去			
図面名称	撤去			
図面番号	05	29		

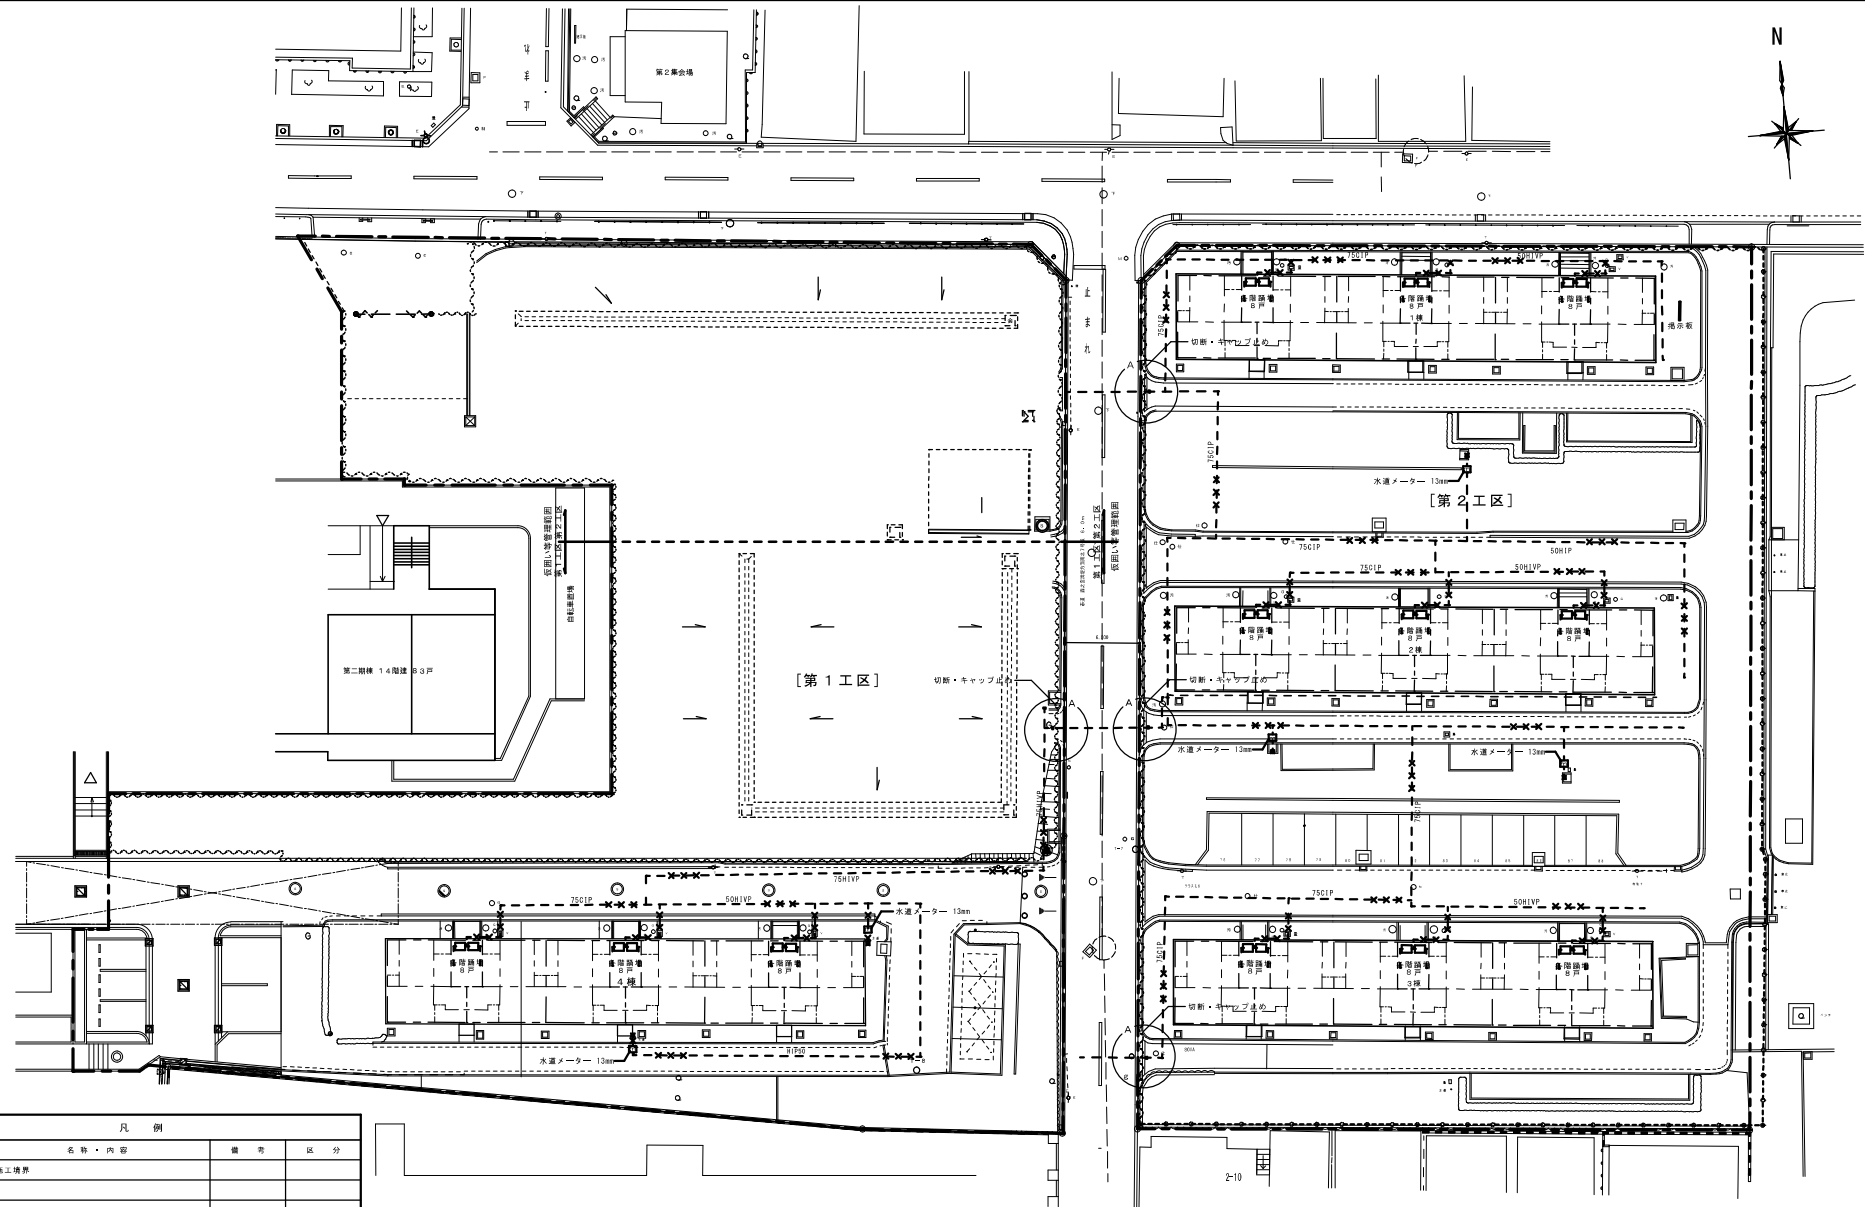

凡例			
記号	名称・内容	備考	区分
---	施工境界		
-X-X-	撤去既設水道管		撤去
□	既設水漏メーター (13mm)		撤去
■	止水栓		撤去
※ 市水道局指定工事業者にて施工のこと			
※ 止水箇所以降の水道管・バルブ等は放棄とする			
※ 撤去既設水道管系統のバルブ類 (鉄製共) は全て撤去すること			
※ 現状確認の上施工すること。			

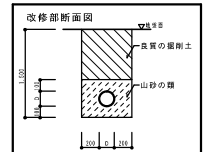

図名			
図示 寸法単位	mm		
作成者	設計	確認	監理
	山	山	山
	02	02	02
08	29		