


大阪府営和泉寺田第2期高層住宅（建て替え）新築工事

阪 - 06 - HRR 52・62・72・72

C - 2DK・3DK・4DK・3LDK - PCI

大阪府住宅まちづくり部公共建築室





工事名称: 大阪府営和泉寺田第2期高層住宅(建て替え)新築工事			
型式名: 阪 - 06 - HRR 52・62・72・72 C - 2DK・3DK・4DK・3LDK - PCI			
図面名称: 概観			
設計: 平成 年 月 日	大阪府住宅まちづくり部		
	公共建築住宅部建築課		
代表: 担当	A1	1/200	図 面 番 号 A / 01
	A2	1/200	

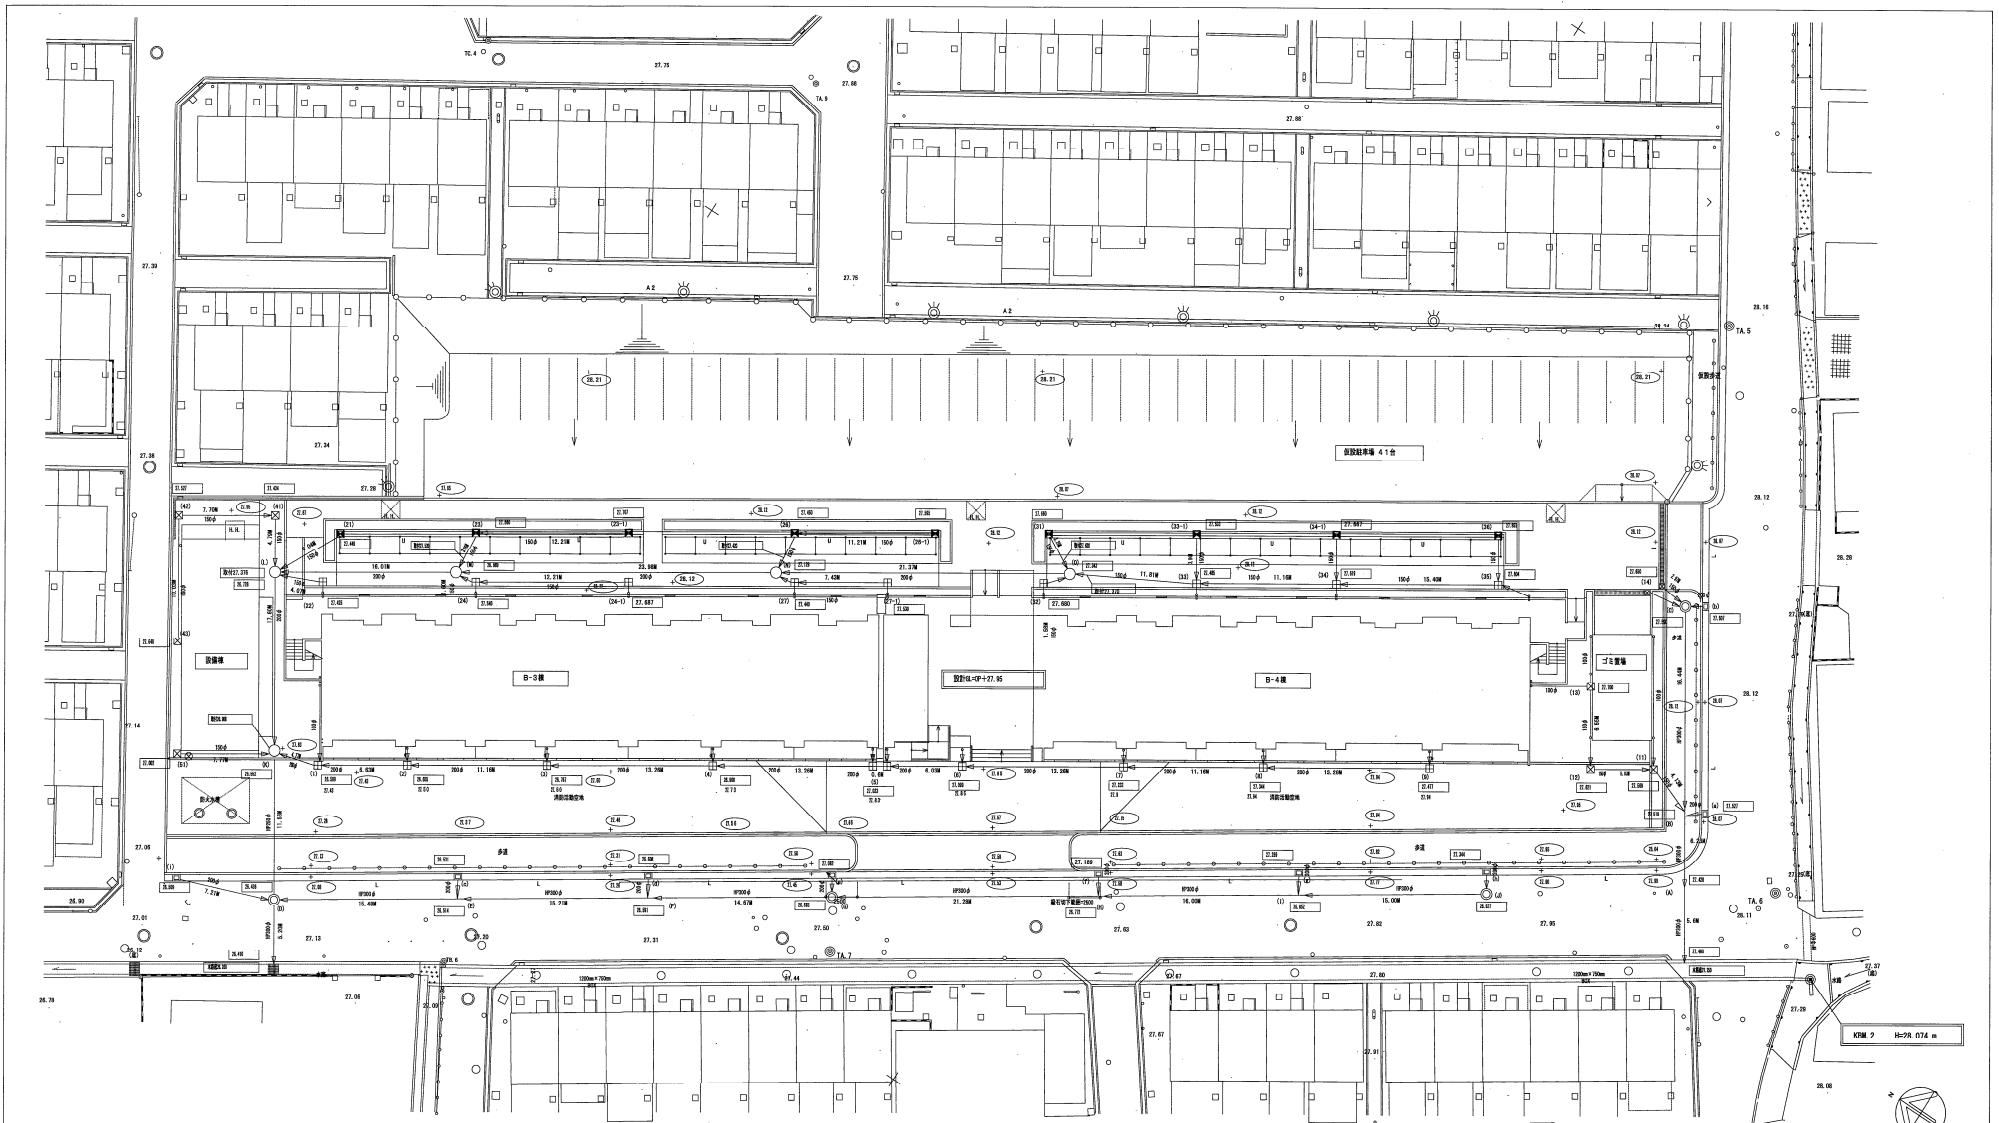


完成図


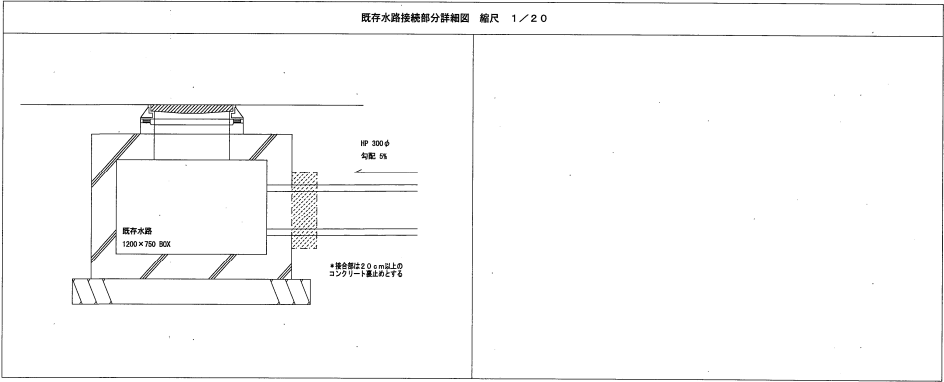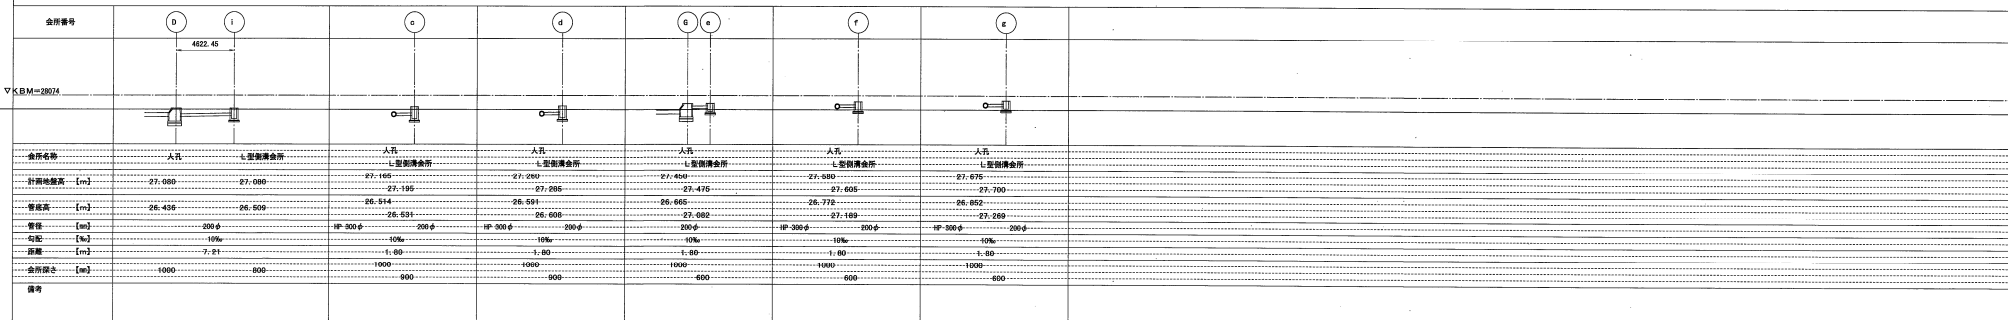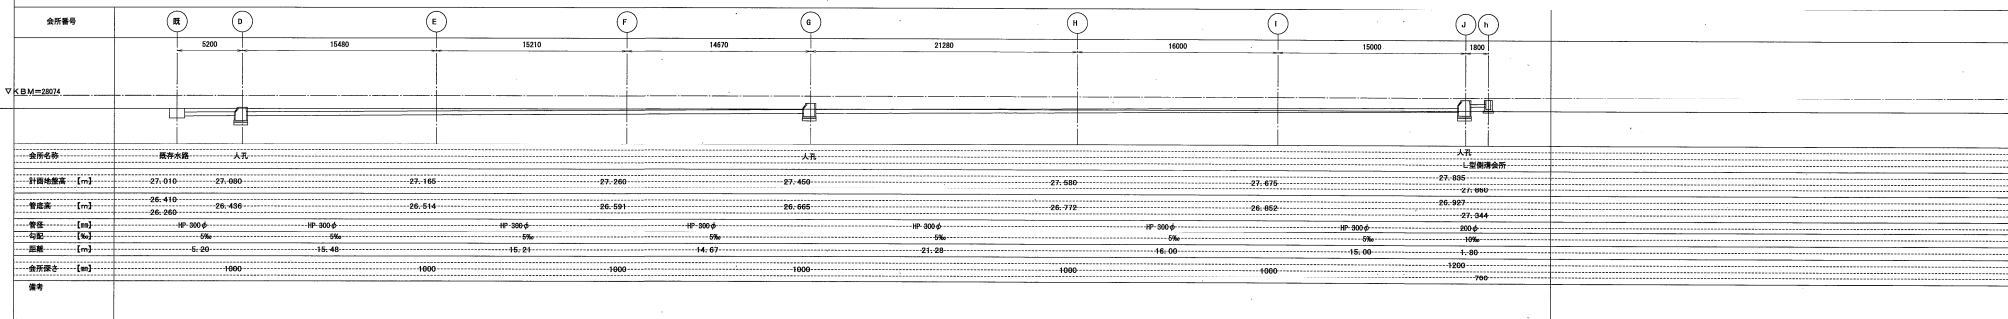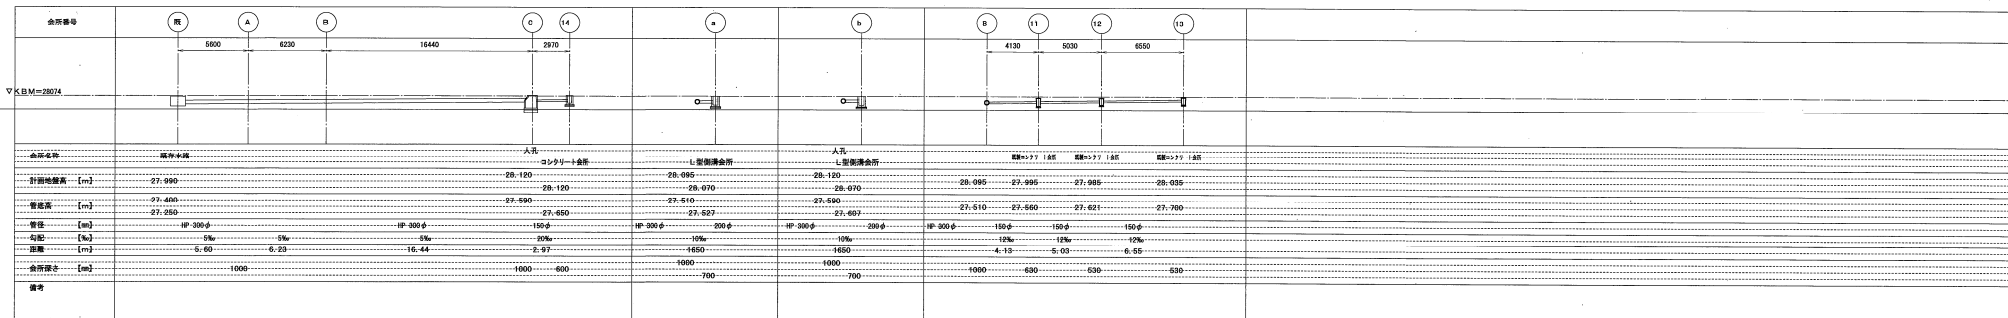

仮BM (標高) H=28.074m
 設計GL±0 (=Z0) : 27.950m

完成図


会所番号											
備考														

 計画名称: 雨水排水計画断面図(a)
 設計・作成 年月日: 大阪府住宅局 公共建築住宅電線課
 代表 担当: 藤尺 大2 A1 1/200 A2 1/400
 図 番: C/06